

Synlige søyler og
dragere av stål,
brønnales

Områder der lekter og
evnt. sløyfer
er brønnehemende

UT1 - krav til panel

NCS 6040 Y80R
liggende panel

NCS 3252 Y26R
stående panel

3000 N
stående panel,
plater, lekter og bånd


REVISJONER

ARK
1:50

TEK. NR.
AG23-13

TEK. STATUS
AS BUILT

BLOKK G - FASADE SYDVEST
FARGE- OG DETALJANGIVELSER

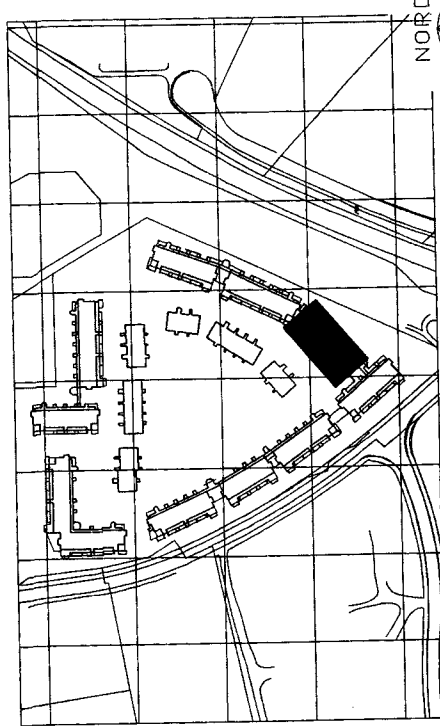

FELIX ARKITEKTER AS

13.3 LANDSKAPSRKITEKTER AS

LUNDEN HAGEBY AS

BLOKK G - FASADE SYDVEST
FARGE- OG DETALJANGIVELSER

1:50

AS BUILT

20.12.2000

AG23-13

B